


Kartan upprättad 2011-04-11

Ritad av Ann Ohlsson

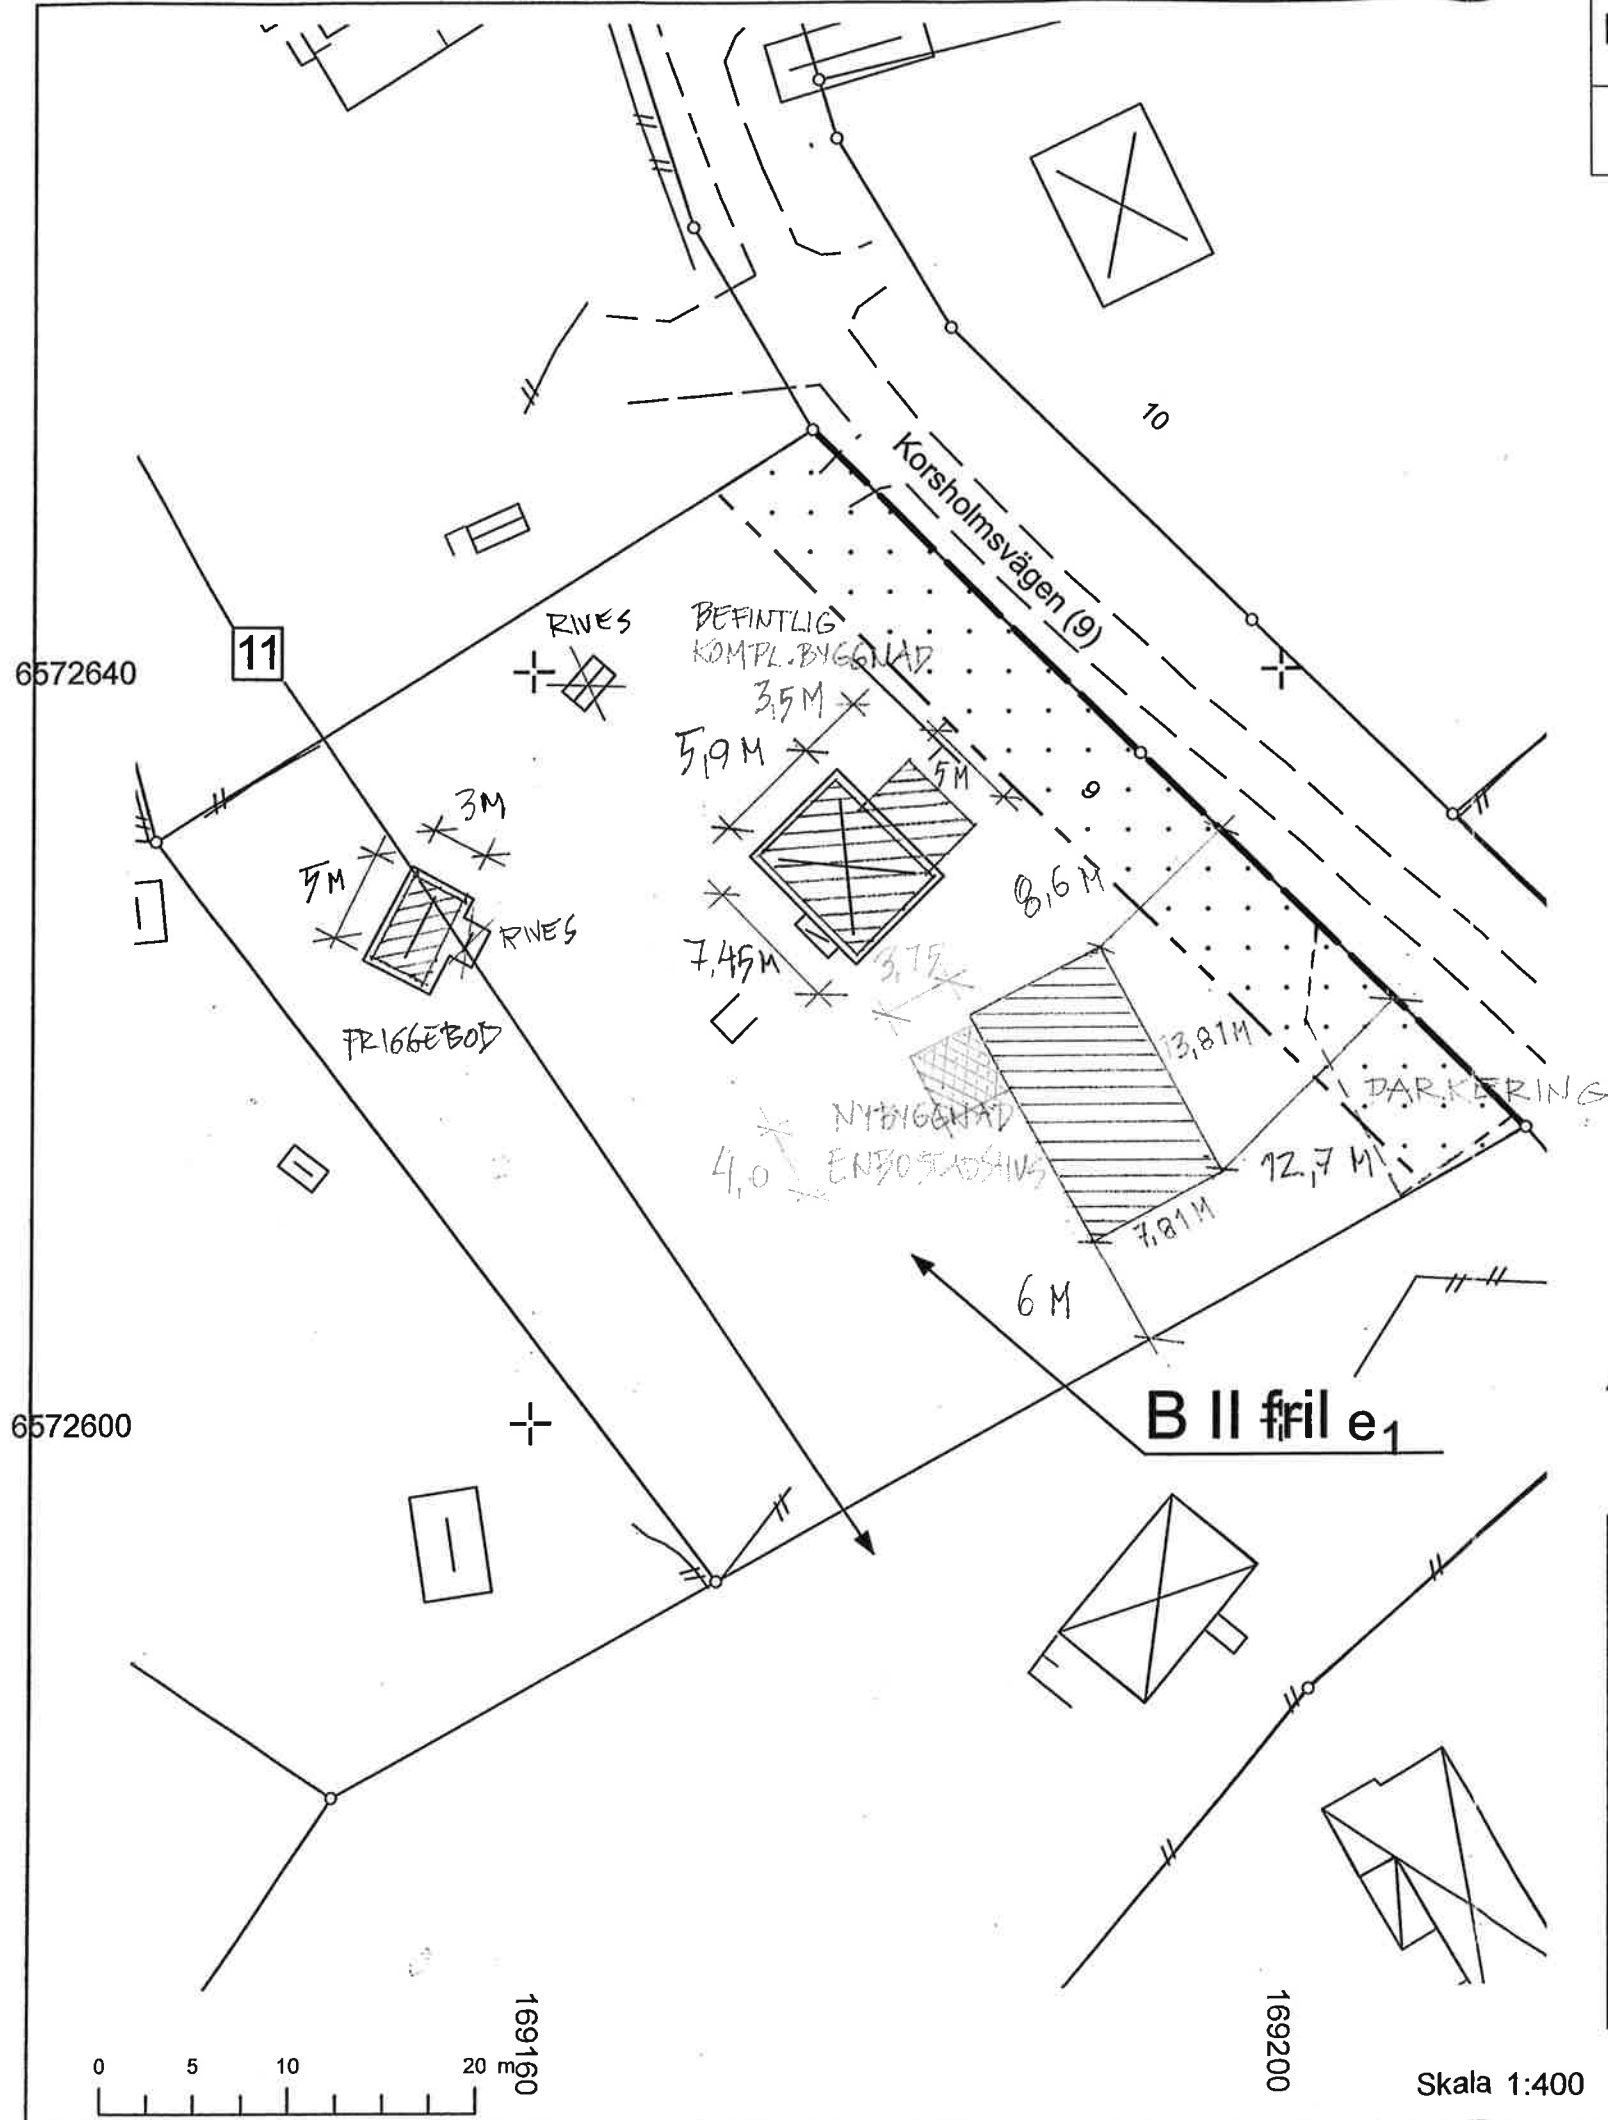

TILLBYGGNAD  
"ATTETALL" 15 KUBBIA  
NACKA 2016-03-21  
OR SÖREBECKER

RELATIONSHANDLING 2012-04-10  
NYBYGGNAD AV ENBOSTADS HUS  
PÅ ÄLGÖ 10:7, NACKA KN  
NACKA 2011-04-22, ODD SÖREBECKER

A1

Nivåkurvorna är ingen  
exakt redovisning  
av höjden och bör  
inte användas vid  
detaljprojektering

Beteckningar			
	Användningsgräns		V.000
	Fastighetsgräns		S.000
	Annan gräns		D.000
	Egenskapsgräns		S.000
			Tryckledning för spillvatten
			Föreslagen ledning
			Bef. ledning
			Bef. ledning, osäkert läge
			Bef. ledning som slopas
			Spill- resp dagvattengångshöjd
			Lockhöjd
			Gällande väg-/gatuhöjd
			enl. fastställt plan
			(plustecknet anger punktens planläge)
			Avvägd väg-/gatuhöjd
			Nivåbestämd punkt






Gällande detaljplan från 2009-07-16

Fastighetens areal 2276 m2

Arkivakter 2009/79

Dp 471

ÄLGÖ 10:7

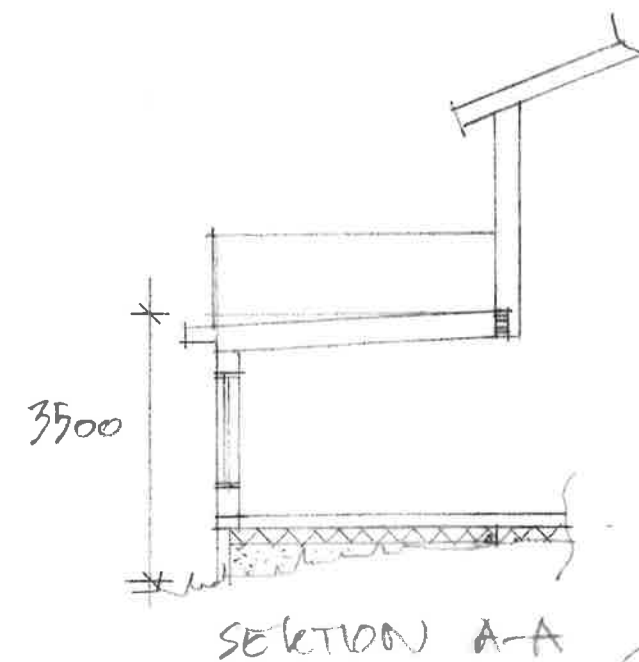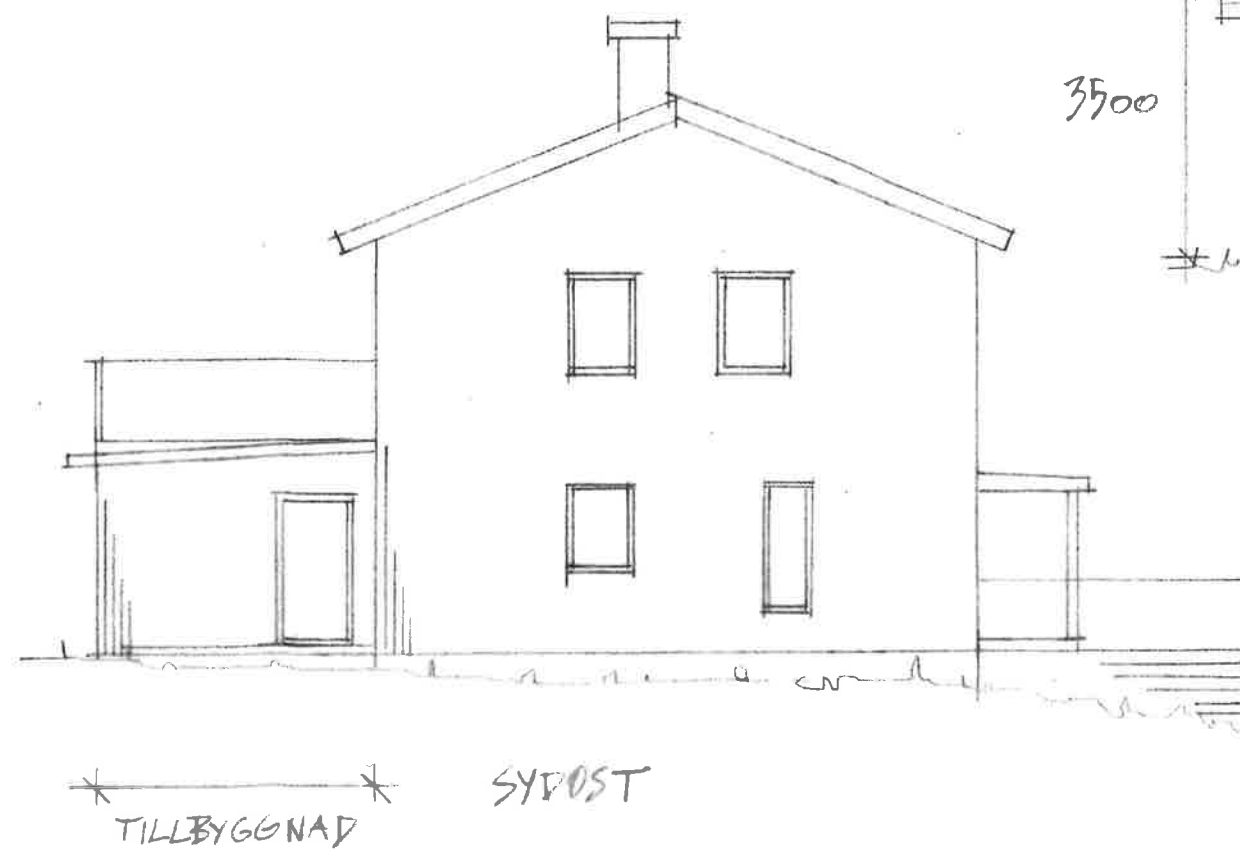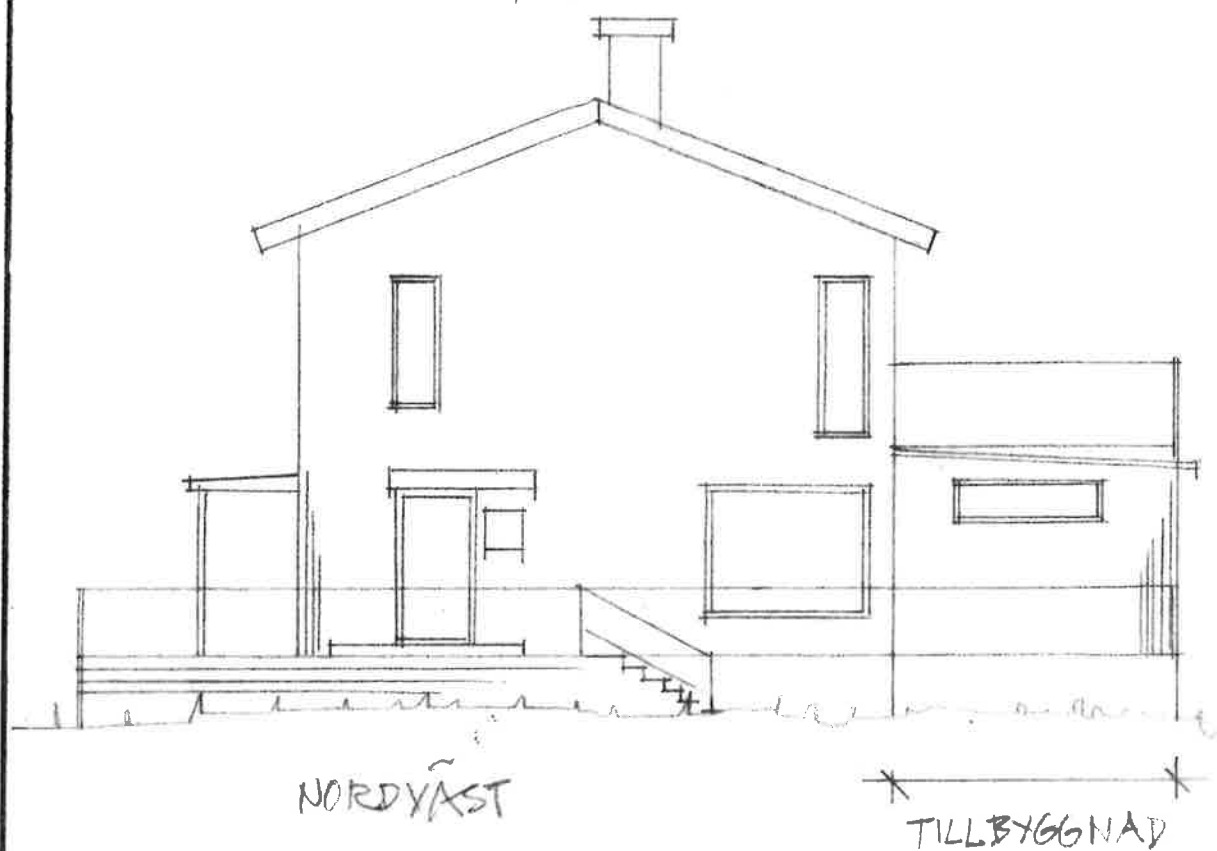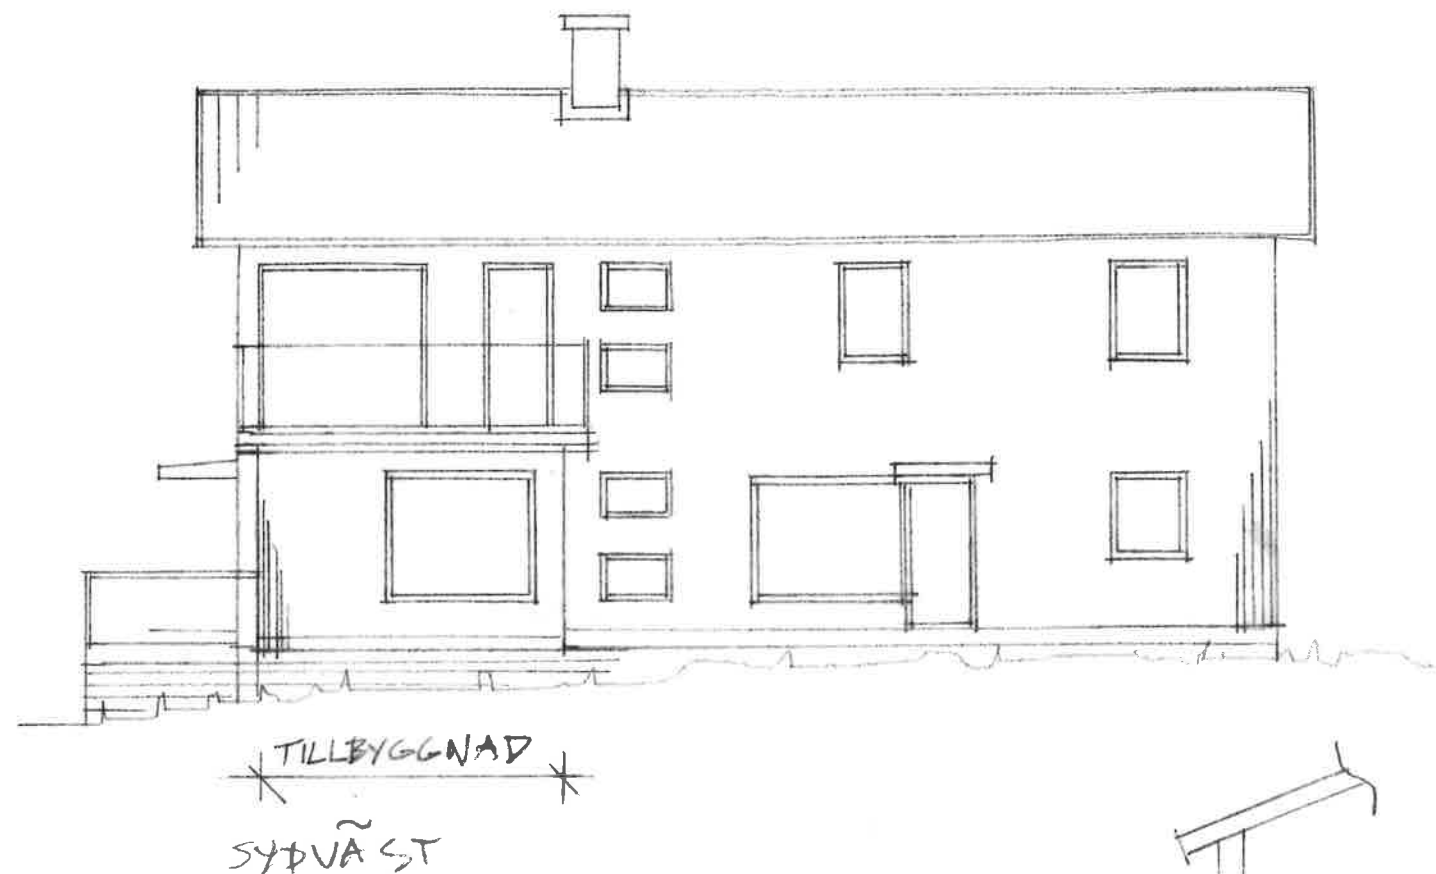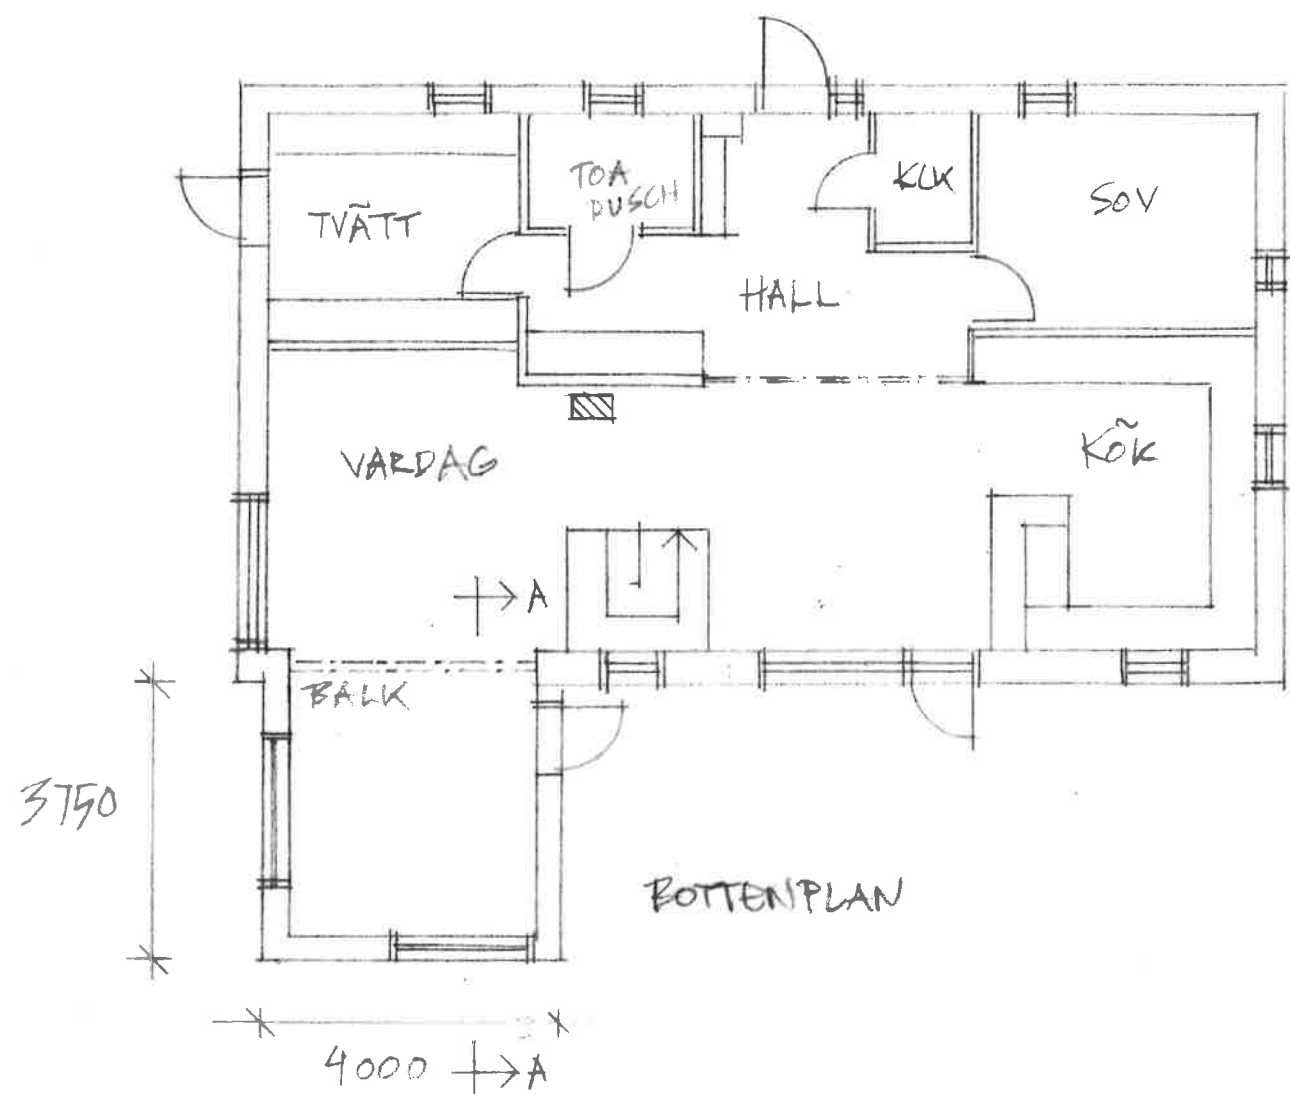

A2

TILLBYGGNAD AV EN-  
BOSTADSHUS (KITTETALL)  
PR ÅLGÖ 10:7-1  
NACKA KOMMUN  
PLAN, SEKTION OCH  
FASADER SKALA 1:100  
NACKA 2016-03-21  
OCH SÖRBECKER

TAKÅTTAN + RÄCKE 1100 MM

TAK TRÄL 28x120 MM  
 ANPASSADE KILAR, KOTTING  
 FLÄTTAK  
 TAKPAPP 4AT 2500  
 FÄSTOJUT 23x120 MM  
 REBEL 34x45 (LÖTNING)  
 HÄRLAD HÄSLIT  
 TAKSAR 2ST 19x170 MM  
 4L 600 MM  
 ISOLERING 340 MM  
 ÅNGBROMS  
 GLESPANEL 28x70  
 TRÄTAK

VÄGG TAKSTÖRANKRIBAR  
 ÖVERLIGGARE 45x145 MM  
 HÄMMARBAND 45x145 MM  
 YTTERPANEL 22x120 MM  
 GLESPANEL 28x70 MM  
 "WINDY"  
 GLESPANEL 45x70 MM  
 STÄNDE REGLAR 45x145 MM  
 ISOLERING 145+70 MM  
 ÅNGBROMS  
 GLESPANEL 28x70 MM  
 TRÄPANEL  
 SYLL  
 SYLLREMSA

GOLV GOLVTRÄ  
 GRÄPAPP  
 BETONGPLÅTTA 100 MM  
 ARMERING  
 CELLPLAST PC80 3x100 MM  
 DRÄNERING 100 MM MED RADONSLÄTT  
 DRÄNERINGSRÖR  
 FIBERDUK

U-VÄRDE W/M<sup>2</sup>K

TAK	0,12
VÄGG	0,17
GOLV	0,11
FÖNSTER	1,1
DÖRR	1,1

 TYPSEKTION, KONSTRUKTION SKALA 1:20  
 NACKA 2016-03-21, ODD SÖLTERBECKER

K1